

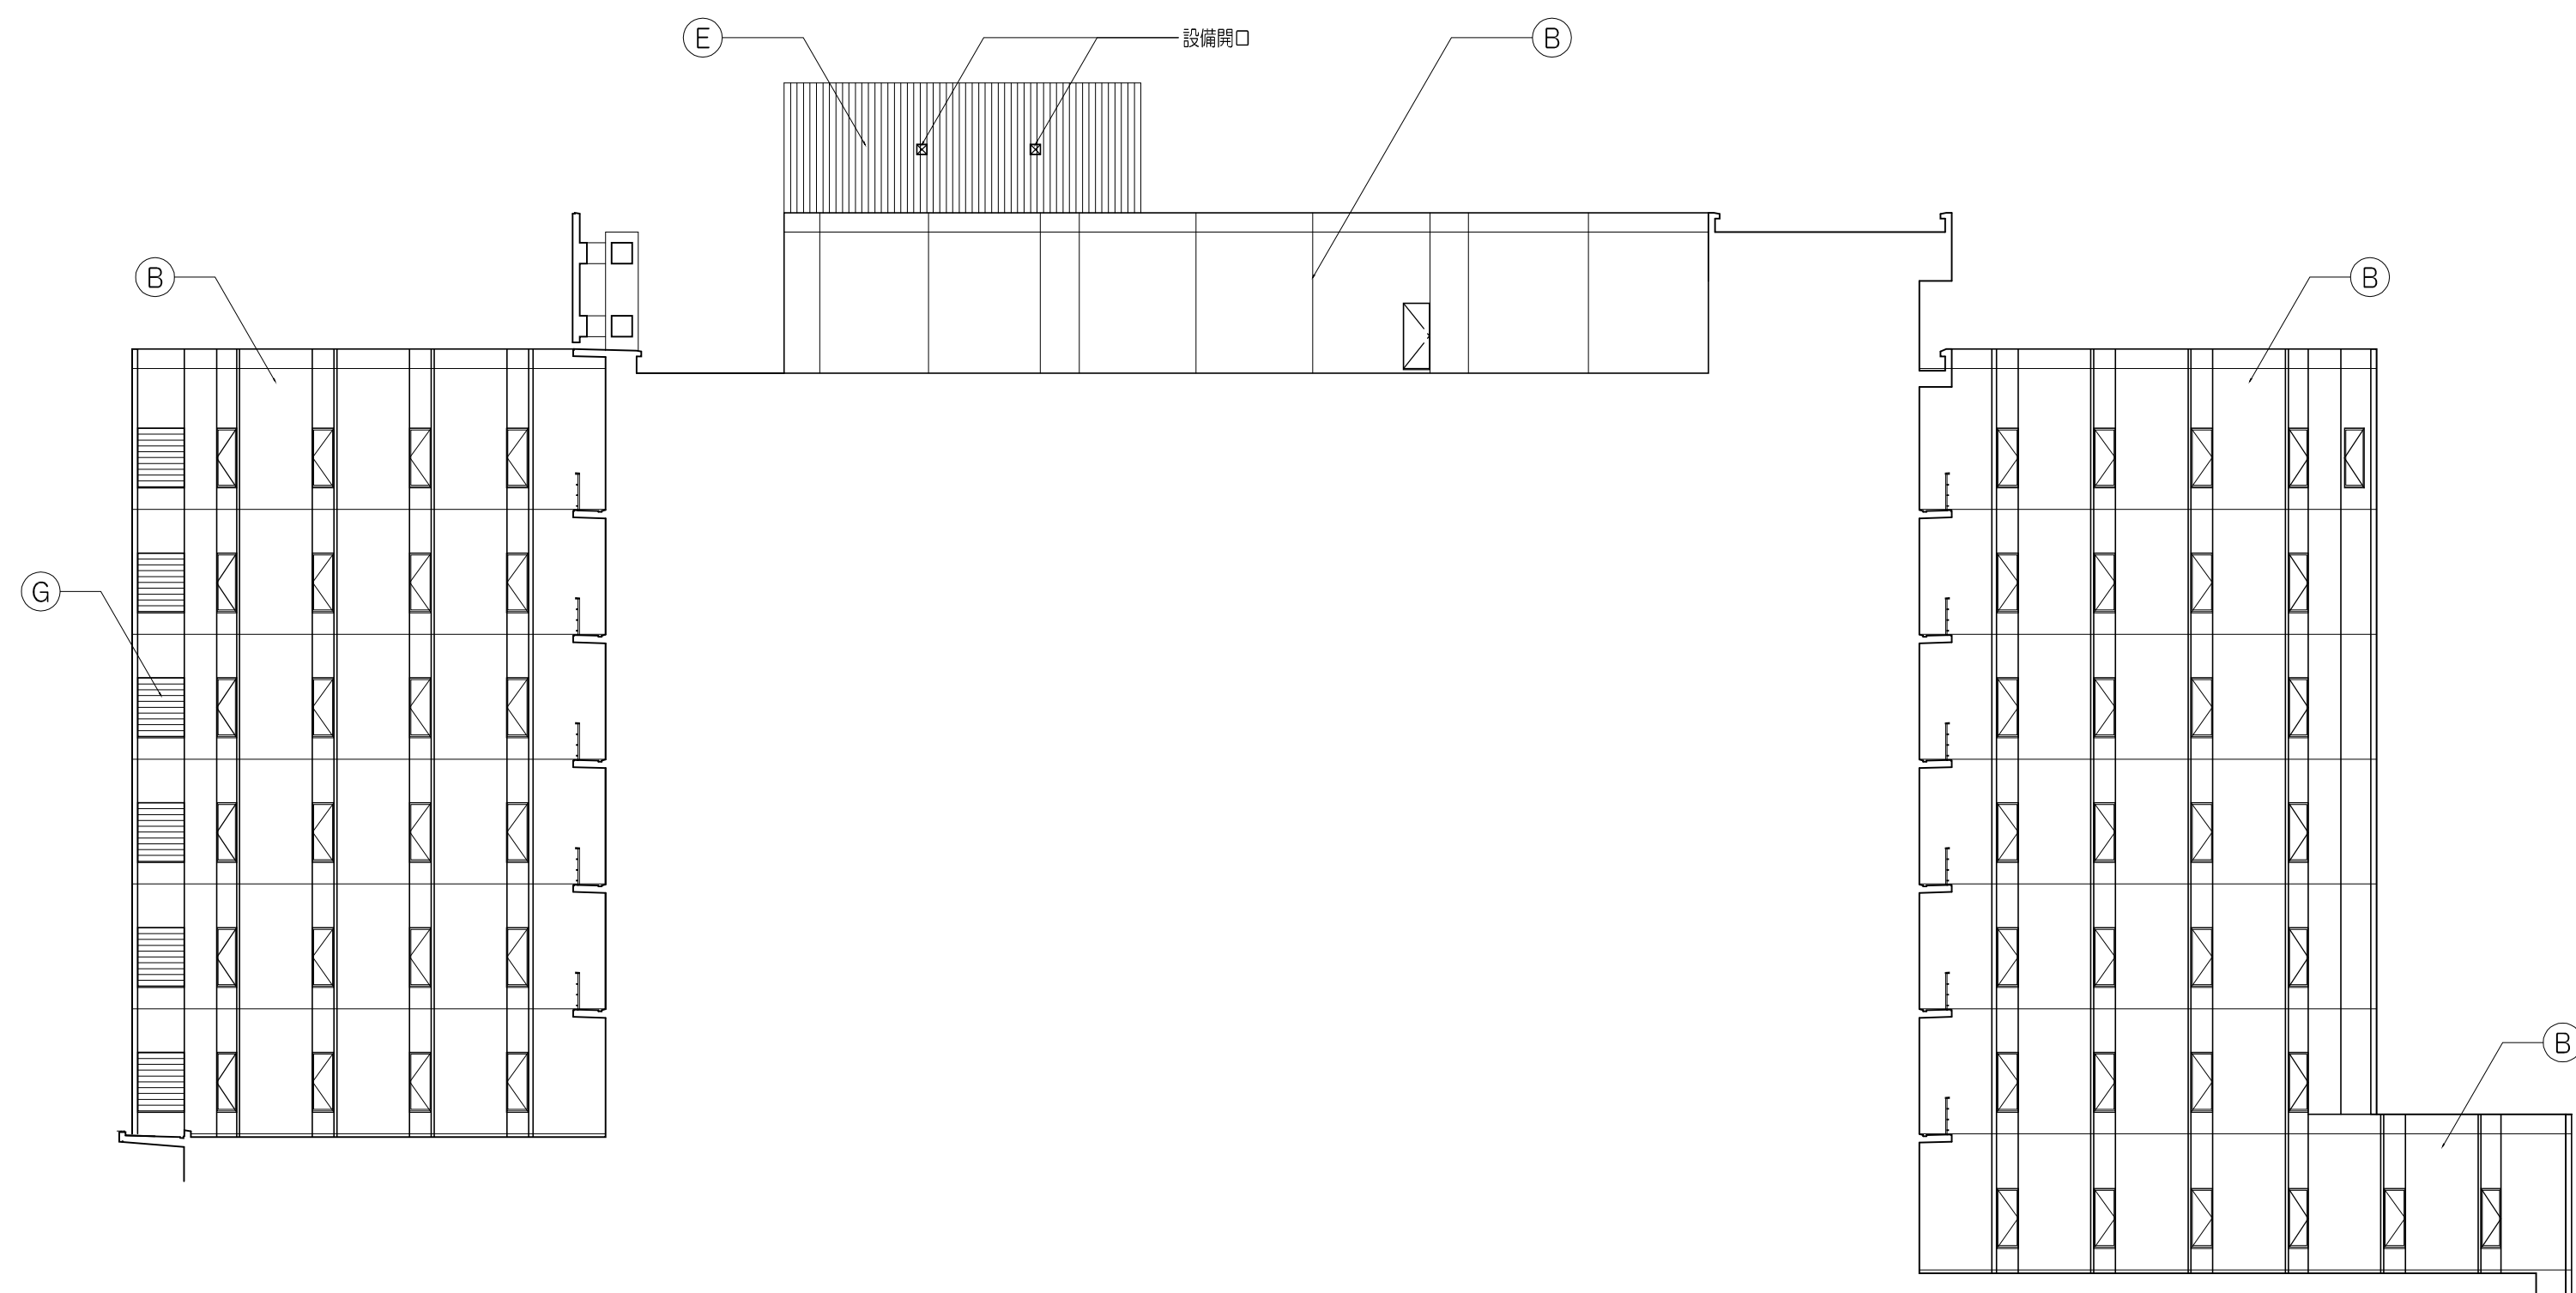


RFL バラベット天端
▽
PHFL
▽
12FL
▽
11FL
▽
10FL
▽
9FL
▽
8FL
▽
7FL
▽
6FL
▽
5FL
▽

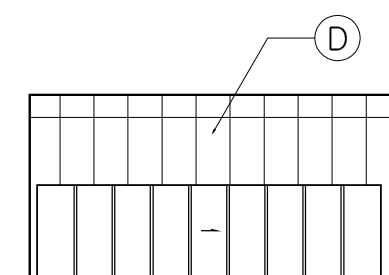


d 立面

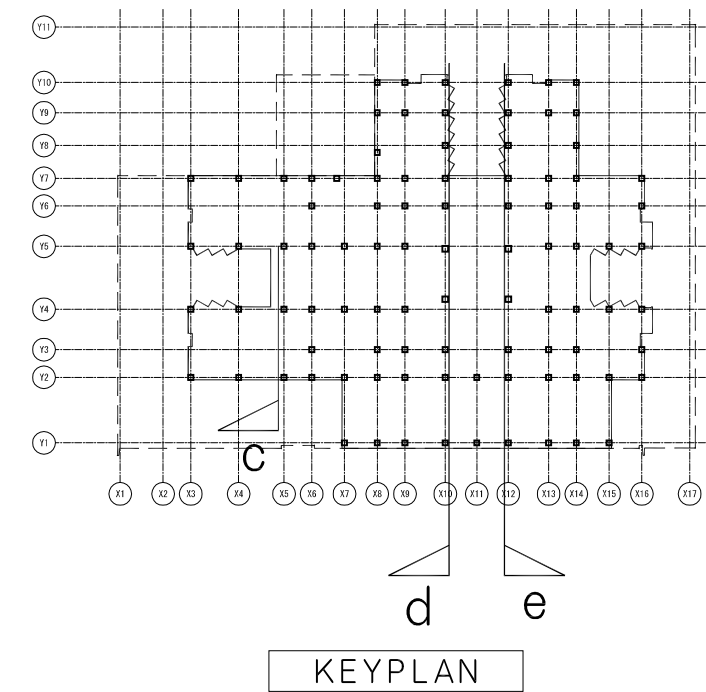

c 立面

RFL バラベット天端
▽
PHFL
▽
12FL
▽
11FL
▽
10FL
▽
9FL
▽
8FL
▽
7FL
▽
6FL
▽
5FL
▽

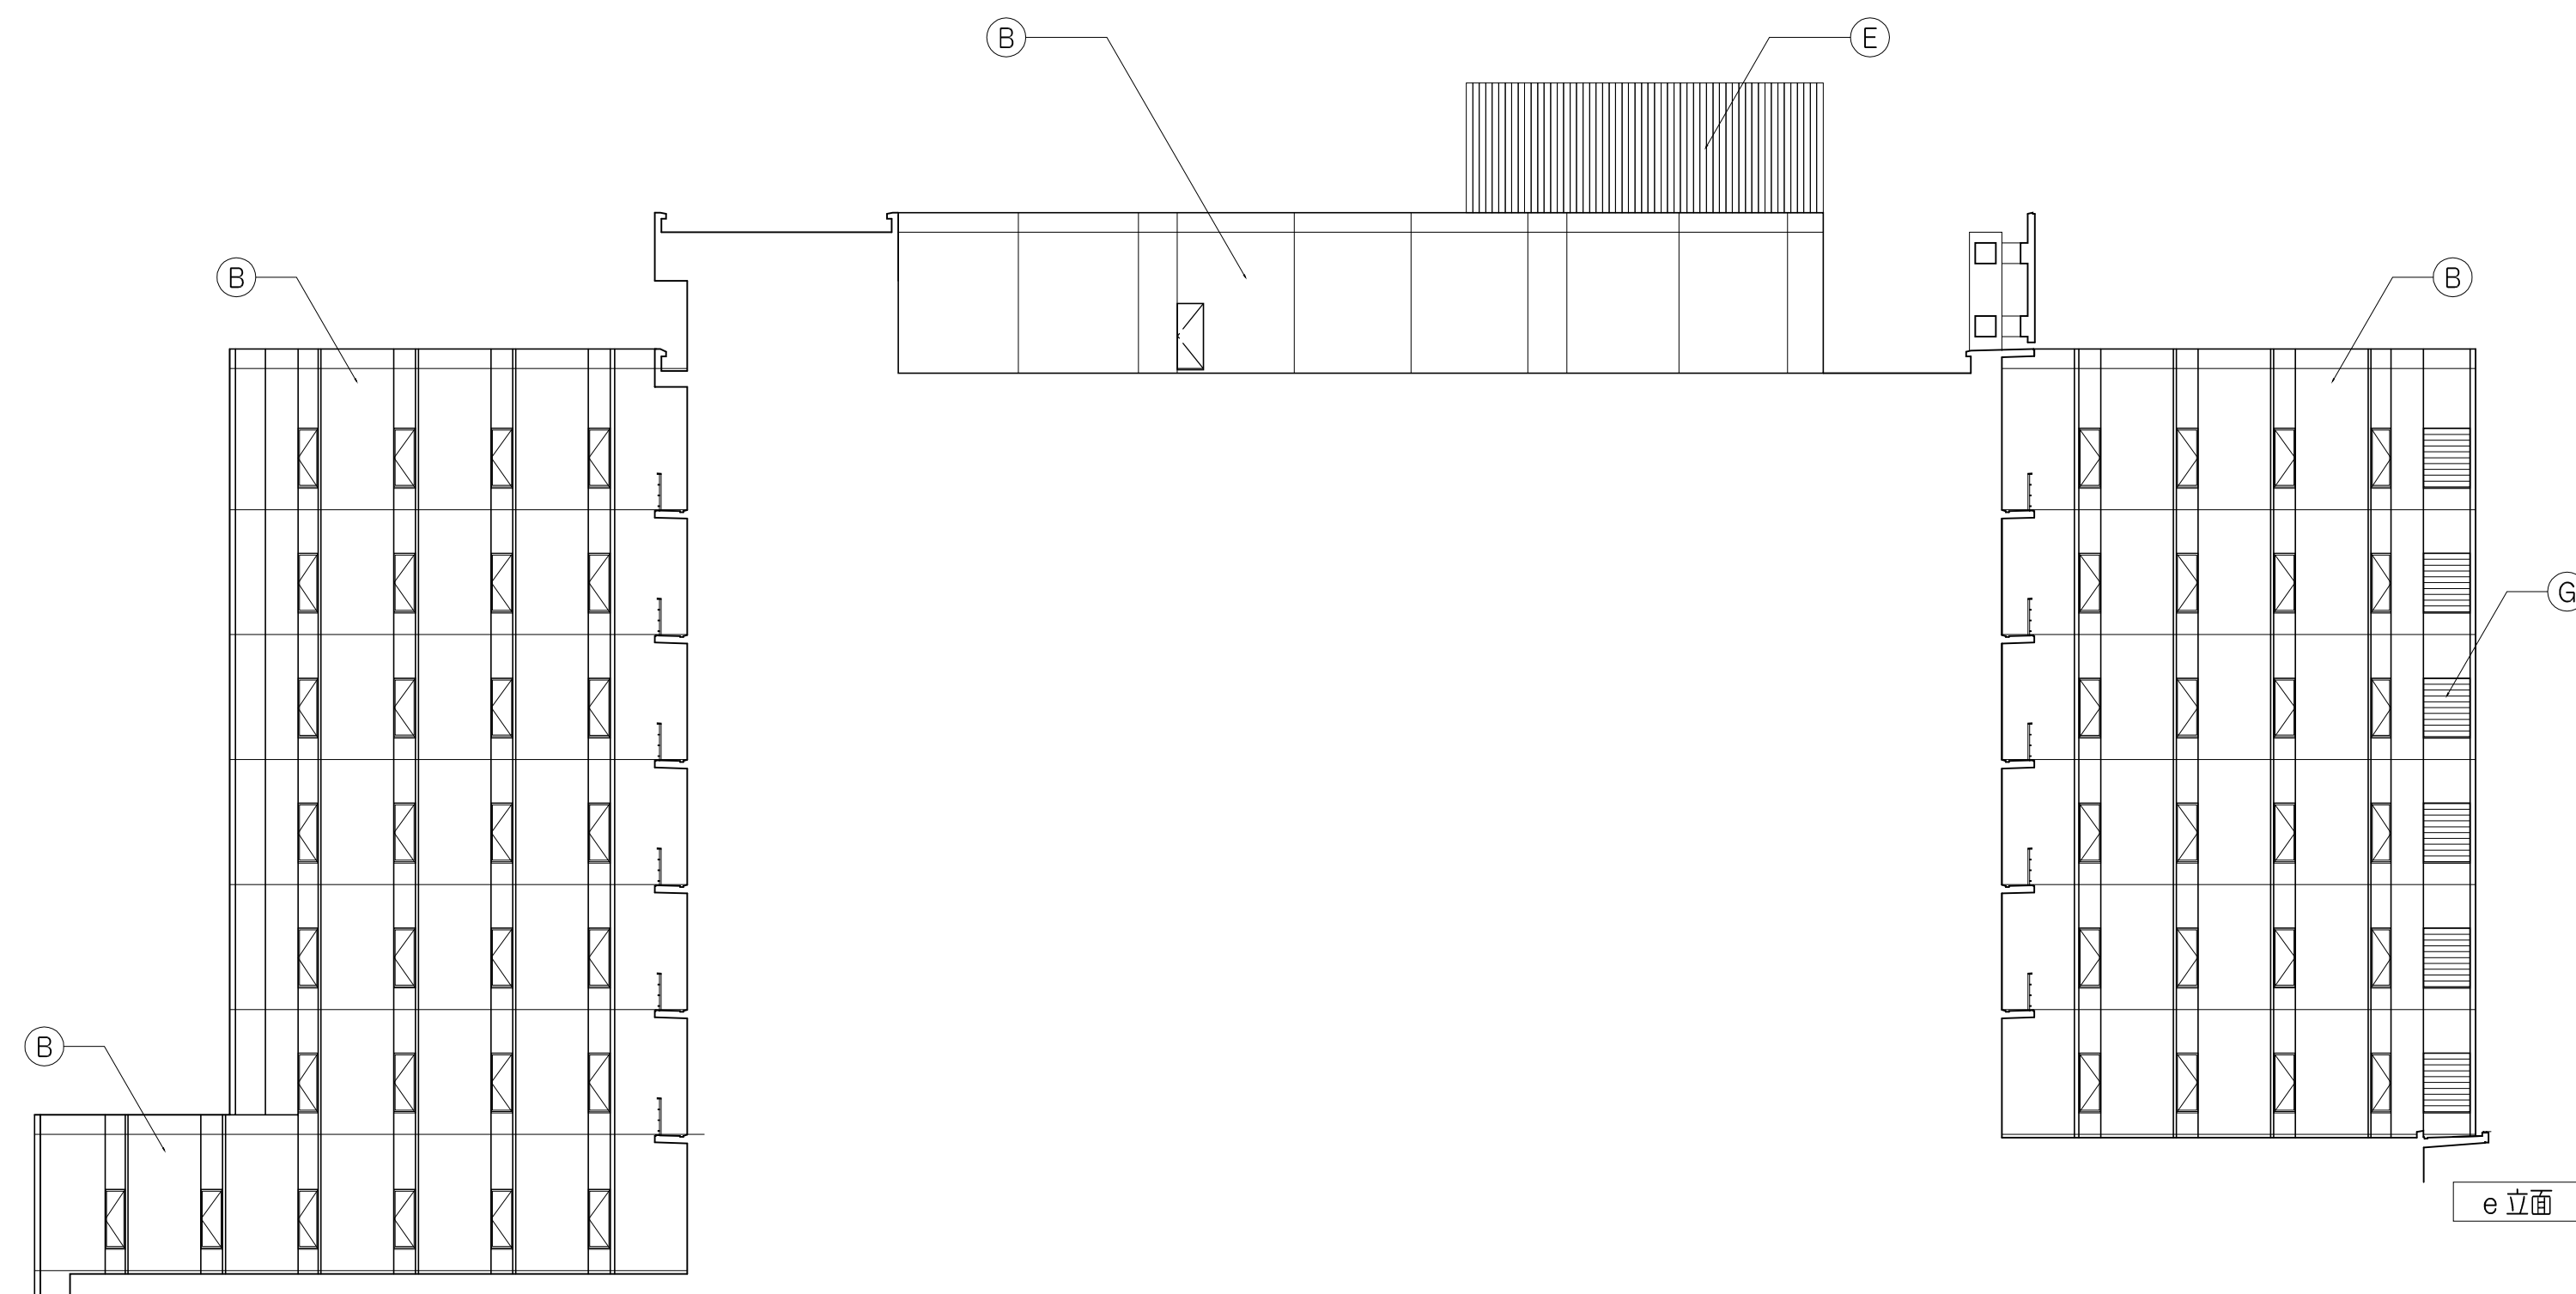

e 立面

| 立面図外部仕上 凡 例 | |
|-------------|-------------------------|
| (A) | 磁器質タイルA貼 |
| (B) | 磁器質タイルB貼 |
| (C) | コンクリート打放補修 吹付塗装 |
| (D) | 押出成型セメント板 t=60 タイルB貼 |
| (E) | リブ付化粧型枠 吹付塗装 |
| (F) | アルミパネル |
| (G) | アルミガラリ |
| (H) | アルミルーバー |
| (I) | アルミ庇A |
| (J) | アルミ庇B |
| (K) | アルミ庇C |
| (L) | アルミ庇D |
| (M) | アルミ手摺A |
| (N) | アルミ手摺B |
| (O) | スチール手摺 |
| (P) | アルミ t=2.0 F-BE (梁増築端蓋ぎ) |

| | | |
|---|-----|-----|
| △ | ... | ... |
| △ | ... | ... |
| △ | ... | ... |
| △ | ... | ... |

竣工図 奥村・阿部特定建設工事共同企業体

総合病院国保旭中央病院新本館 建築工事

A - 054

見え隠れ部立面図 (2)

A1 : 1/200
A3 : 1/400

08 - 06

: 2011. 05